



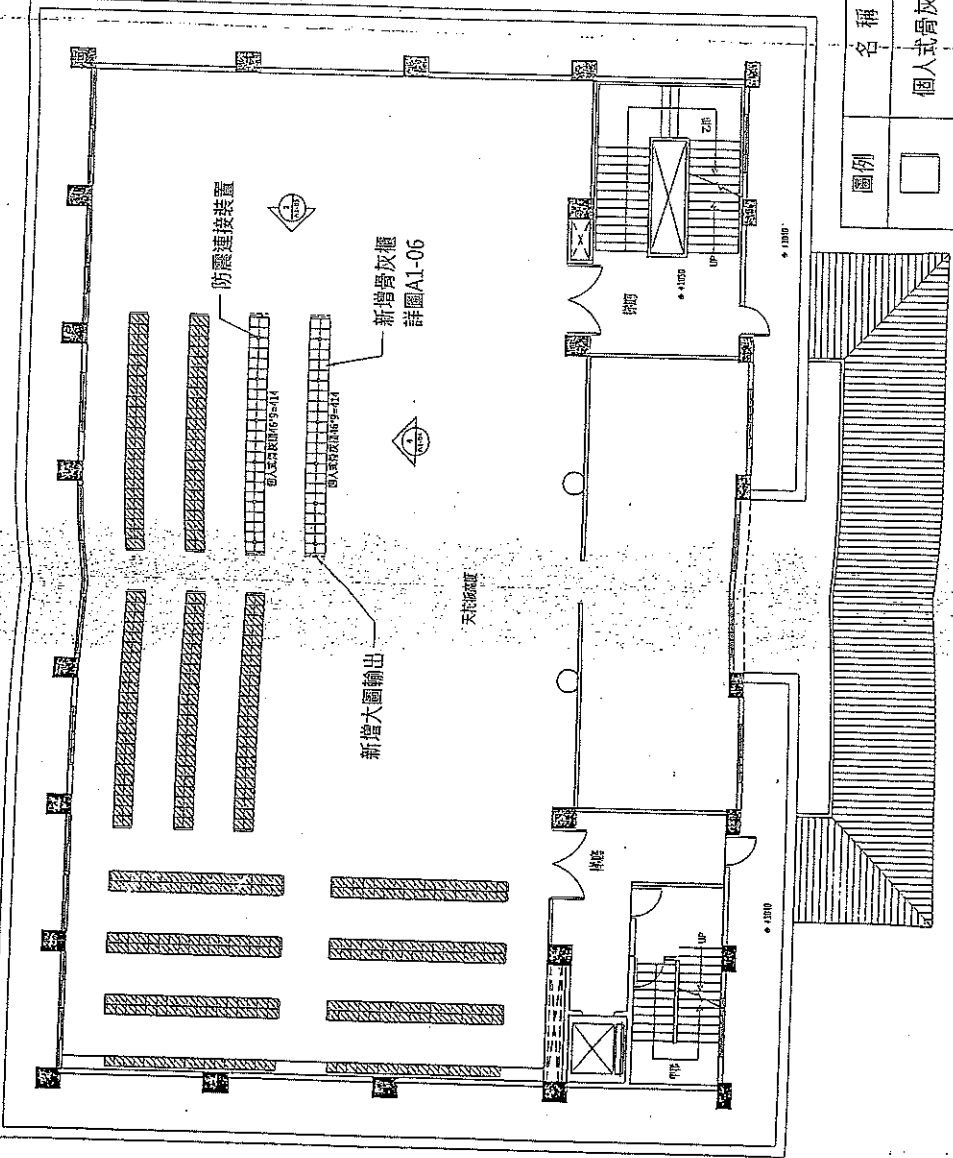

# 竣工圖

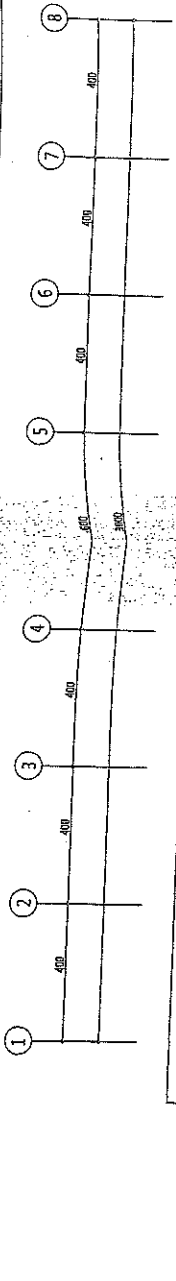

圖例

	大圖輸出位置
	防震連接裝置位置

圖例	名稱	尺寸(cm)	數量(組)
	個人式骨灰箱	30*30*30	828
	個人式骨灰箱 (既有)	30*30*30	--

三層平面圖 5-11E10


設計	曾智霖	校核	江明禮
繪圖	曾智霖	監製	公分
單位	公分	比例	AS-S:1/50
日期		內容	

圖名	三層平面圖
圖號	AL-03
製作日期	

