

圖例	名稱	數量
	個人式骨灰箱(新設) ($\approx 30\text{cm} \times 30\text{cm} \times 30\text{cm}$)	768個
	個人式納骨箱(新設) ($\approx 42\text{cm} \times 42\text{cm} \times 69\text{cm}$)	330個
	側板 9mm 矽酸鈣板 裝修包除外貼木皮	33.77 m^2

9mm 矽酸鈣板
 $0.84 \times 6 \times 3.45 = 17.39 \text{m}^2$
 $0.6 \times 7 \times 3.90 = 16.38 \text{m}^2$
 總計: $17.39 + 15.12 = 33.77 \text{m}^2$

個人式骨灰箱
 $120 + 72 + 288 + 288 = 768$
 個人式納骨箱
 $130 + 120 + 80 = 330$

建築技術規則 建築設計施工篇 第9.3條

(一) 建築物用途類組為A類B-1, B-2, B-3及D-1組者, 不得超過三十公尺。建築物用途類組為C類者, 除有現場觀眾之電視攝影場不得超過三十公尺外, 不得超過七十公尺。


(二) 前目標定以外用途之建築物不得超過五十公尺

L1 步行距離 = $\frac{9.37}{a1} + \frac{8.45}{a2} + \frac{8.12}{a3} = 25.94 < 50\text{m}$

L2 步行距離 = $\frac{12.35}{b1} + \frac{4.66}{b2} + \frac{4.10}{b3} = 21.11 < 50\text{m}$

二樓增設平面圖(A3)S: 1/100

竣工圖

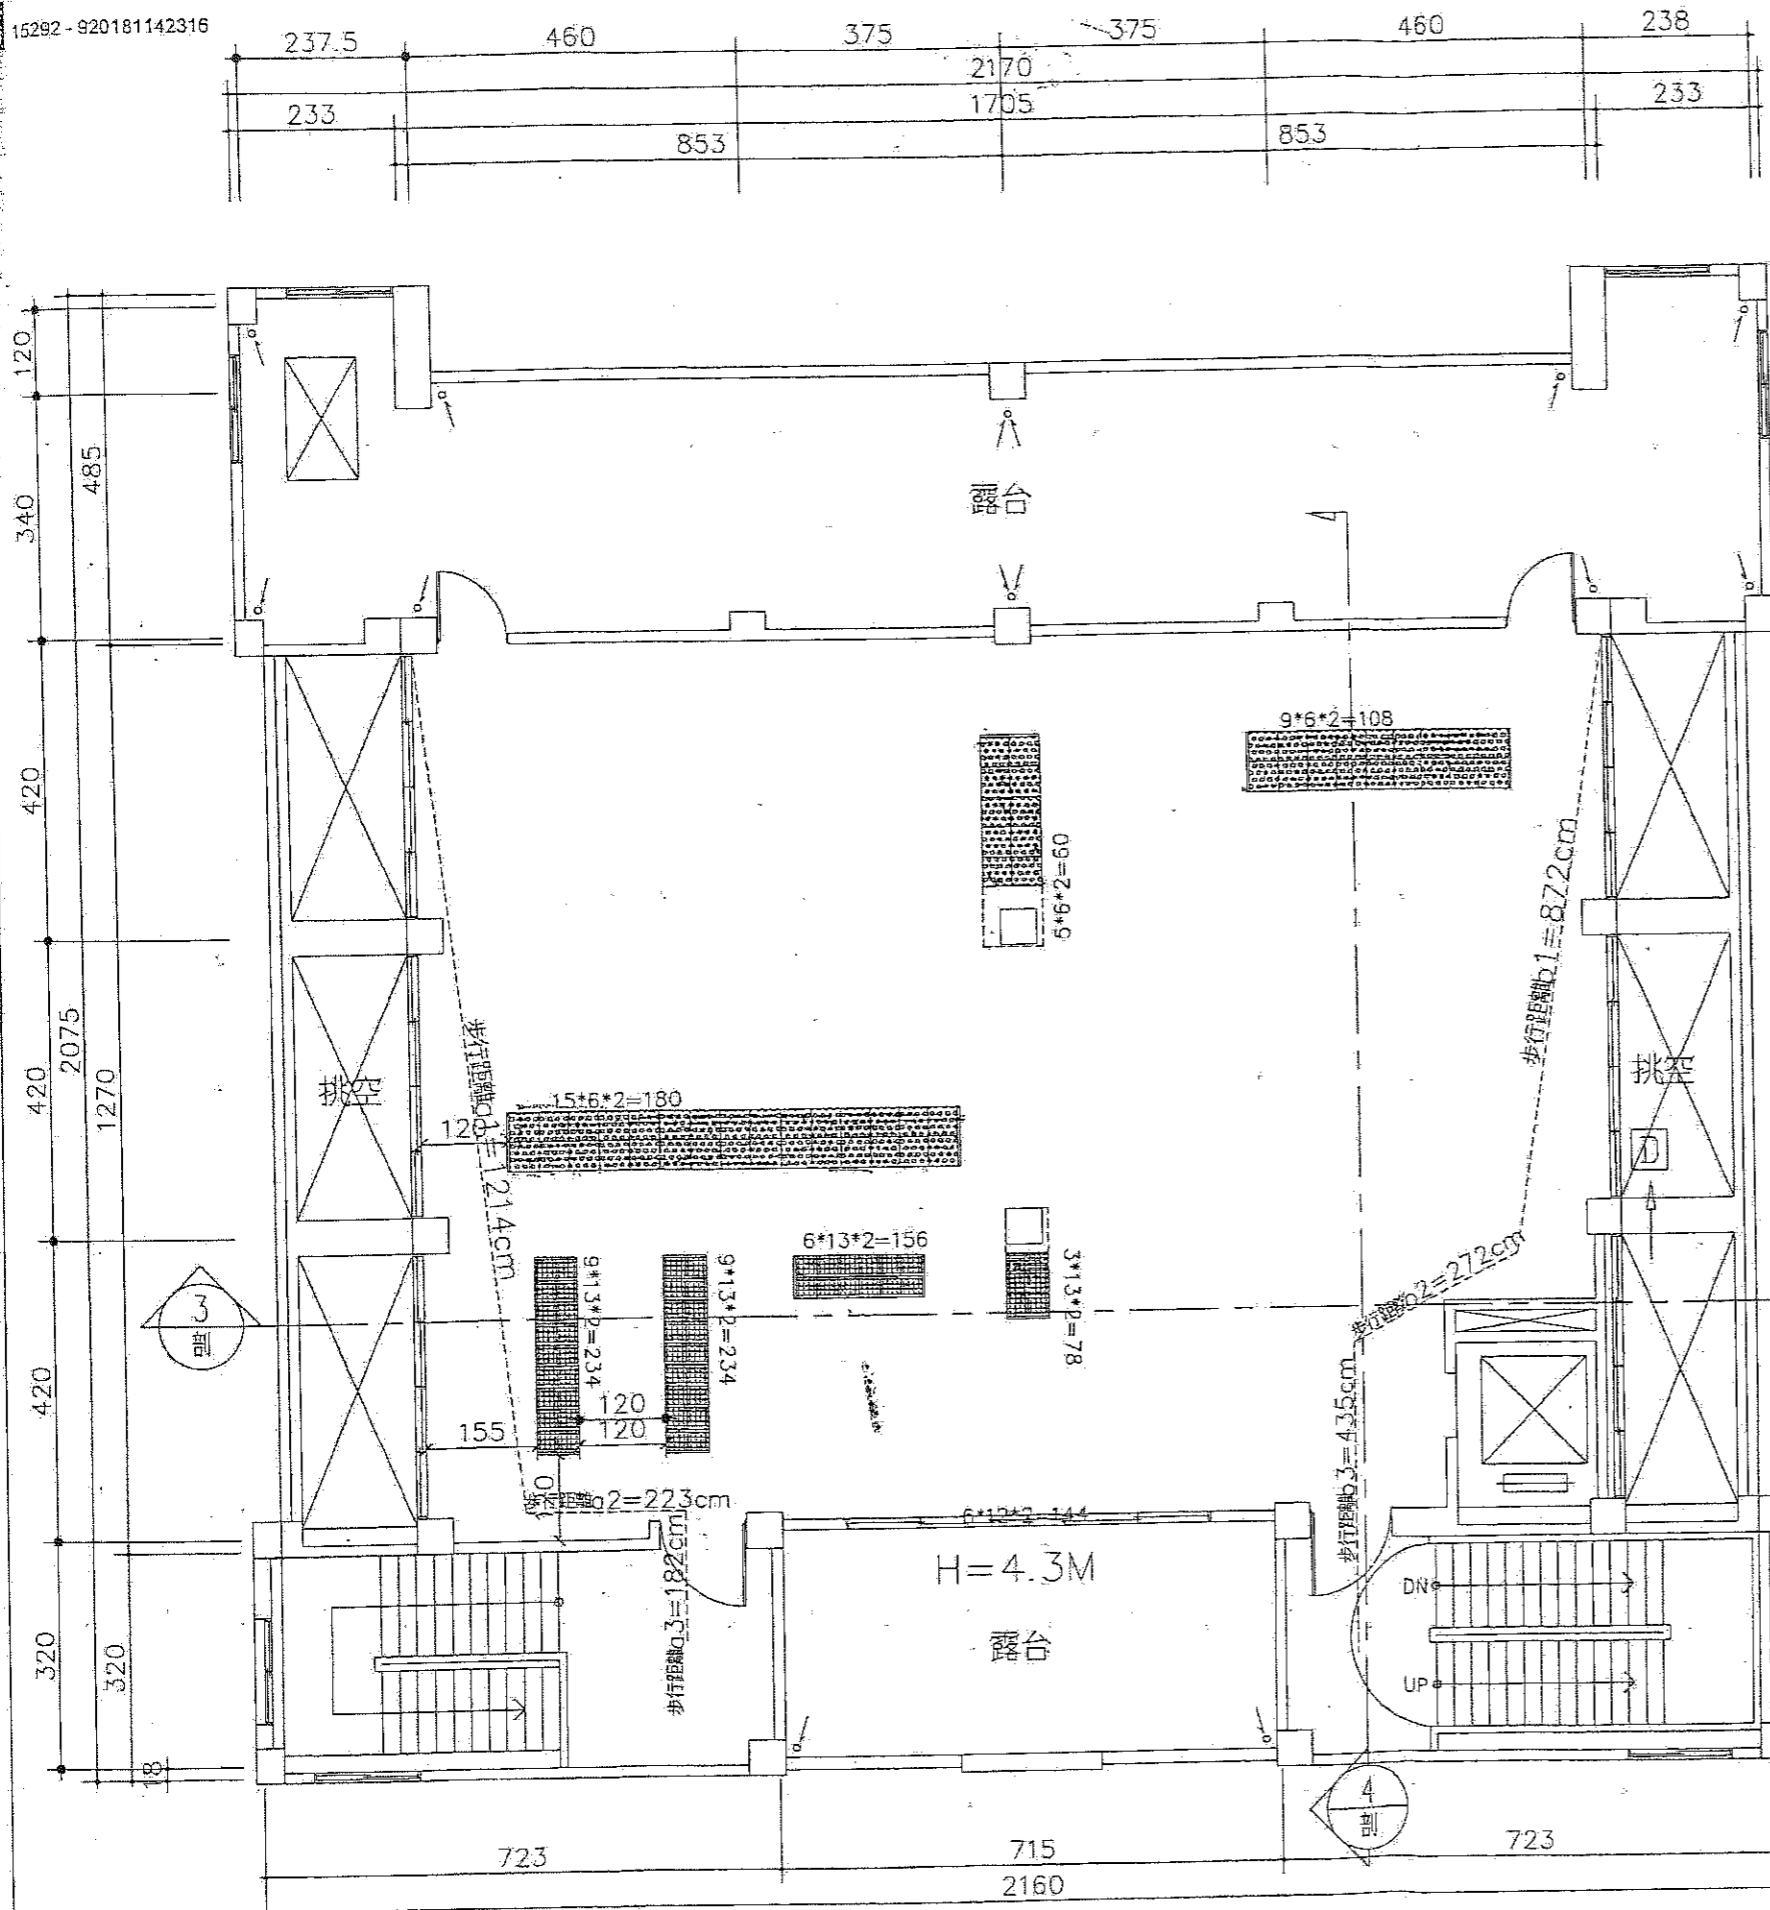

圖例	名稱	數量
	個人式骨灰箱(新設) (長30cmx寬30cmx高30cm)	702個
	個人式納骨箱(新設) (長42cmx寬42cmx高9cm)	348個
	側板 9mm 矽酸鈣板 裝修包除外貼木皮	30.87㎡

9mm 矽酸鈣板
 $0.84 \times 5 \times 3.45 = 14.49 \text{ m}^2$
 $0.6 \times 7 \times 3.90 = 16.38 \text{ m}^2$
 總計 $14.49 + 16.38 = 30.87 \text{ m}^2$

個人式骨灰箱
 $234 + 234 + 156 + 78 = 702$

個人式納骨箱
 $180 + 60 + 108 = 348$

建築技術規則 建築設計施工篇 第93條
 (一) 建築物用途類組為A類, B-1, B-2, B-3及D-1組者, 不得超過三十公尺。建築物用途類組為C類者, 除有現場觀眾之電視攝影場不得超過三十公尺外, 不得超過七十公尺。
 (二) 前目規定以外用途之建築物不得超過五十公尺

L1 步行距離 = $\frac{12.14}{a1} + \frac{2.23}{a2} + \frac{1.82}{a3} = 16.19 < 50 \text{ m}$

L2 步行距離 = $\frac{8.72}{b1} + \frac{2.72}{b2} + \frac{4.35}{b3} = 15.79 < 50 \text{ m}$

三樓增設平面圖(A3)S: 1/100

竣工圖